

**jelmagyarzat**

**meglévő szerkezetek:**

- bontandó szerkezetek
- meglévő megmaradó szerkezetek (falazat/födém)
- meglévő-megmaradó felületek

**tervezett szerkezetek:**

- nagyméretű téglafalazás
- monolit vasbeton szerkezet
- Ytong classic
- beton
- termett talaj
- hőszigetelés (szálas/cellás)
- felületszivárgó lemez
- vízszigetelés
- kent szigetelés
- páratechnikai fólia
- szerelt válaszfalak
- szerelt, szabadon álló előlétfalak
- szerelt, hátszerkezetre rögzített előlétfalak

**homlokzati jelölések:**

- felújító vakolat
- új kő lábazat
- szigetelőanyag
- szigetelőanyag

**egyéb jelölések:**

- szervezeti szintköta
- burkolati szintköta
- szervezeti lejtés
- burkolati lejtés
- különböző pont

**szerelt falazatok:**

- VF6 100 CW50 2xH12,5 + 50 mm köztelypot
- VF10 100 CW50 2x12,5 cementkötésű vizálló építőlemez + 50 mm köztelypot
- EF11 75 CW50+2x12,5 szabadon álló előlétfal cementkötésű vizálló építőlemez borítással
- EF12 65 CD+2x12,5 hátszerkezethez rögzített előlétfal cementkötésű vizálló építőlemez borítással, direkt rögzítéssel
- EF13 65 CD+2x12,5 hátszerkezethez rögzített előlétfal hajlítós, cementkötésű vizálló építőlemez borítással
- EF14 100 CW75 +2x12,5 szabadon álló előlétfal szerelt álmennyezet
- MH1 homogén álmennyezet normál gipszkarton borítással
- MH11 homogén álmennyezet vízes helyiségekben impregnált gipszkarton borítással
- MH12 homogén álmennyezet vízes helyiségekben vizálló, cementkötésű építőlemez borítással
- MH13 íves homogén álmennyezet vízes helyiségekben vizálló, cementkötésű építőlemez borítással, direkt függesztővel

építető:  
**Moholy-Nagy Művészeti Egyetem**  
 1121 Budapest, Zugliger út 9-25., hrsz.: 1094/71

képviselet:  
**MOME MOHOLY-NAGY MŰVÉSZETI EGYETEM**  
 MOHOLY-NAGY UNIVERSITY OF ART AND DESIGN BUDAPEST

küldte:  
 Fülöp József DLA rektor  
 dr. Nagy Zsombor kanclár

generáltervező:  
 3h építésroda a H-1094 Budapest, Ferenc kir. 37.  
 3h architecture t +36 1 76 777 36  
 e office@3h.hu

építész vezető tervező:	Csillag Katalin E1 01-8012 Gunter Zsolt E1 01-8011
projektvezető építész:	Kállay Gábor E1 01-0443 Békess Tamás E1 01-4688
építész munkatárs:	Bálint Ábel, Boromissza Júlia, Farkas Ádám, Garay-Kiss Dorottya, Gyuricza János, Péter Zsolt, Tam Krisztina
lattervező tervező:	Szabó András TT 01-0773 Ysako Tervező Kft.
épületépítész tervező:	Bukovics János G 01-5842 GB Plan Kft.
épületvillamos tervező:	Kun Gábor V T 01-1149 Hungaroprojekt Mémóriroda Kft.
lövészmedici szakértő:	Nagy Béla K-022012, D-0142012, I-2452013 Flamma Contra Kft.
építésztervező tervező:	Pukánszky Gabriella E2 01-0468 Nokesy Design Kft.
építészmérnök tervező:	Sipos Gergeő E 01-4870, SZÉSZ 01-4870 ARKHITEHTI Építész és Mémóriroda Kft.
létajós tervező:	Kapás Enikő K 10-0238 Dezpartier Mémóriroda Kft.
akusztikai és környezetvédelmi tervező:	Kotschy András 13-1764 SZÉSZ Kölcsey és Társai Kft.
út- és forgalomtechnika tervező:	Dobrocsi Tamás 13-3416 Creata Value Kft.
konyhatárolás tervező:	Gauland András Teo-Gastro Bt.
műemléki szakértő:	Brancsik Márta 21-0245 Modern Építésztervező Nonprofit Kft.
biztonsági és egészségvédelmi tervező:	Somogyi Péter V-ÁN-14200645 Humán HSE Kft.


megjegyzés:

A kivitelezés megkezdése előtt a méretek a helyszínen ellenőrizendő!

A tervek együtt kezelendők más építész és szakági (belsőépítészeti) tervekkel, résztervezőkkel, konzignációval, költségvetési kiírással! Eltérés esetén az tervezőt értesíteni kell!

A terven jelölt belső nyílászáró méretek DIN szerint, falnyílásméret DIN + 5 mm körben.

Beton és vasbeton munkák a tartószerkezeti tervek szerint készülnek. A 150 mm alatti födém- és falattörések a kivitelezés során, utólagos fúrással készülnek.

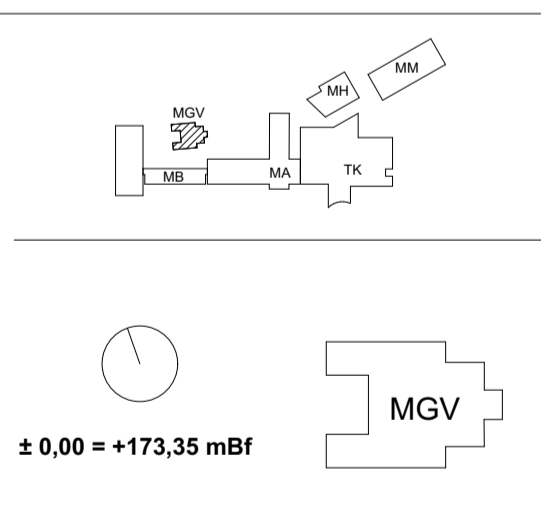

munka megnevezése és helye:

**Moholy-Nagy Művészeti Egyetem**  
 Kreatív Innovációs és Tudáspark  
 MOME Campus fejlesztés III. ütem

1121 Budapest, Zugliger út 9-25.  
 hrsz.: 1094/71

terv megnevezése:

**építészeti megvalósulási tervdokumentáció**

index:	változás:	dátum:
rajz megnevezése:		
<b>Gond-űző villa</b>		
<b>Földszinti alaprajz</b>		
lapméret (mm):	841x594mm (A1)	lépték:
révítészám:	R04	dátum:
		2019.03.25.
révítészám:	MGVK.3H.EP.02.101.R04	munka száma: 16_05_mom_16_kiv